KOPIA

Znak sprawy: wypełnia urząd	Zakopane, dnia **15 – 04 – 2020 r.**

Imię i nazwisko oraz adres ZGŁASZAJĄCEGO:
(wypełnić czytelnie drukowanymi literami)

GMINA BUKOWINA TATRZAŃSKA,
UL. DŁUGA 144, 34-530 BUKOWINA TATRZAŃSKA;

Pełnomocnik: Artur Basiński, 34-532 Jurgów 224

tel.: + 48 604 588 614

STAROSTWO POWIATOWE
w Zakopanem
DZIENNIK PODAWCZY
wpł. 15 KWI. 2020
dnia
podpis

STAROSTA TATRZAŃSKI
WYDZIAŁ BUDOWNICTWA I ARCHITEKTURY
ul. Chramcówki 15, 34-500 Zakopane
tel. 182023957 (sekretariat), lub 182023948
www.powiat.tatry.pl

ZGŁOSZENIE REMONTU, BUDOWY, ROZBIÓRKI, ZMIANY SPOSOBU UZYTKOWANIA OBIEKTU BUDOWLANEGO I ROBÓT BUDOWLANYCH NIE WYMAGAJĄCYCH POZWOLENIA NA BUDOWĘ

Zgodnie z art. 29 - 31 i 71 ustawy z dnia 7 lipca 1994 r. - Prawo budowlane, zawiadamiam, że przystępuję do wykonywania:

WYPEŁNIĆ CZYTELNIE

Budowy placu zabaw – obiekty małej architektury w miejscu publicznym i montażu tablicy informacyjnej na obiekcie budowlanym.

przy ulicy /na osiedlu/: ***Zagóra 149***

na działkach nr ewid.: **1997/1, 1996/1, 1998, 2160** obręb: ***0304 Czarna Góra***

(podać przy budowie: budynku gospodarczego, wiaty, altany, oranżerii)
powierzchnia działki: ***1647,00 m²***

(podać przy remoncie obiektów budowlanych, rozbiórce)
rok powstania budynku: -

- **rodzaj robót** – podkreśl właściwe
  ziemne, montażowe, demontażowe, instalacyjne, docieplleniowe, izolacyjne, dekarskie, blacharskie, ciesielskie, murarskie, betoniarskie, zbrojarskie, żelbetowe, ślusarskie, brukarskie, kamieniarskie, tynkarskie, wykończeniowe, rozbiórkowe, wyburzeniowe, inne: porządkowe.
- **zakres robót** (dokładnie opisać kolejność wykonywania prac i rodzaj użytych materiałów)

LOKALIZACJA POJEDYŃCZYCH OBIEKTÓW MAŁEJ ARCHITEKTURY ZGODNIE Z RYSUNKIEM ZAGOSPODAROWANIA, WYKOPY ZIEMNE POD KOTWIENIE URZĄDZEŃ ORAZ BETONOWANIE, MONTAŻ GOTOWYCH, ATESTOWANYCH URZĄDZEŃ PLACU ZABAW: HUŚTAWKA WAGOWA STALOWA – 1 szt., BUJAK SPRĘŻYNOWY – ~~3~~ 2 szt., ŁAWKA STALOWA – 1 szt., KOSZ NA ŚMIECI STALOWY – 1 szt., ~~ALTANKA – 1 szt.,~~ HUŚTAWKA WAHADŁOWA STALOWA PODWÓJNA – 1 szt., ZESTAW ZABAWOWY – 1 szt., TABLICA INFORMACYJNA – 1 szt., TRAMPOLINA ZIEMNA PODWÓJNA – 1 szt. URZĄDZENIA STALE OSADZONE NA GRUNCIE, BETONOWANE BETONEM KLASY MIN. B-20. ICH WYGLĄD ORAZ WSZELKIE POTRZEBNE DANE TECHNICZNE PRZEDSTAWIONO NA KARTACH TECHNICZNYCH. PROJEKTOWANE URZĄDZENIA ZLOKALIZOWANO Z ZACHOWANIEM STREF BEZPIECZEŃSTWA. UŁOŻENIE NAWIERZCHNI BEZPIECZNEJ POD NOWE URZĄDZENIA PLACU ZABAW Z PŁYT EPDM JAKO UTWARDZENIE TERENU NA DZIAŁCE BUDOWLANEJ. PLAC ZABAW SPEŁNIA PRZEPISY § 40 ust. 3 ROZPORZĄDZENIA MINISTRA INFRASTRUKTURY Z DNIA 12 KWIETNIA 2002 ROKU W SPRAWIE WARUNKÓW TECHNICZNYCH. NASŁONECZNIENIE PLACU ZABAW WYNOSI WIĘCEJ NIŻ 4 GODZINY.

Kalkulacja 08-05-2020 D. Basiński

Wniosek o wydanie zaświadczenia o samowolnym zajęciu. 08-05-2020 D. Basiński

- **sposób wykonania robót** – podkreśl właściwe
  a) firma,
  b) system gospodarczy (we własnym zakresie)
- **termin rozpoczęcia robót** (podać datę)
- (nie może być wcześniejszy **niż po upływie 21 lub 30*** **dni** od dnia złożenia w Urzędzie niniejszego zgłoszenia)

09 – 05 – 2020 r.

- **termin rozbiórki** (podać datę – dotyczy budowy obiektów tymczasowych)
  (nie może być późniejszy **niż 180 dni** od dnia rozpoczęcia budowy określonego wyżej)

-

DO ZGŁOSZENIA DOŁĄCZAM:	ILOŚĆ
1. Oświadczenie o posiadanym prawie do dysponowania nieruchomością na cele budowlane	1
2. Zagospodarowanie terenu – opis + mapa z naniesionym zakresem prac (syt.-wys., skala 1:500)	~~1~~ 2
3. Szkice, rysunki (w zależności od potrzeb)	~~10~~ 11
4. Zaświadczenie Gminy Bukowina Tatrzańska o wyborze Wójta	1
5. Pełnomocnictwo	1
7. Decyzja o nadaniu uprawnień budowlanych oraz wypis z listy architektów	2
8.	
9.	
10.	

kontakt 08-05-2020 D. Bańki

Oświadczam, że wszelkie roboty budowlane będą wykonane z zachowaniem przepisów w zakresie bezpieczeństwa i higieny pracy, zgodnie z przepisami budowlanymi i zasadami wiedzy technicznej, z zapewnieniem spełnienia wymagań art. 5 ustawy Prawo Budowlane.

.....
czytelny podpis zgłaszającego

* - dotyczy zmiany sposobu użytkowania obiektu budowlanego

Zgłoszenia należy dokonać przed terminem zamierzonego rozpoczęcia robót budowlanych. Właściwy organ, w terminie 21 lub 30* dni od dnia doręczenia zgłoszenia, może, w drodze decyzji, wnieść sprzeciw. Do wykonywania robót budowlanych można przystąpić, jeżeli organ nie wniósł sprzeciwu w tym terminie. W razie konieczności uzupełnienia zgłoszenia właściwy organ nakłada na zgłaszającego, w drodze postanowienia, obowiązek uzupełnienia, w określonym terminie, brakujących dokumentów, a w przypadku ich nieuzupełnienia – wnosi sprzeciw w drodze decyzji. Nałożenie obowiązku, o którym mowa wyżej, przerywa bieg ww. terminu. W przypadku nierozpoczęcia wykonywania robót budowlanych przed upływem 2* lub 3 lat od określonego w zgłoszeniu terminu ich rozpoczęcia, rozpoczęcie tych robót może nastąpić po dokonaniu ponownego zgłoszenia (art. 30 ust. 5, 5b, 5c, 5d, art. 71 ust. 4).

Przekroczenie zakresu robót wymienionych w zgłoszeniu stanowi samowolę budowlaną.

Województwo: małopolskie
Powiat: tatrzański
Jednostka ewidencyjna: 121703_2, Bukowina Tatrzańska
Obręb: 0304
Działka: 1998

STAROSTA TATRZAŃSKI
ul. Chramcówki 15
34-500 Zakopane

MAPA SYT. - WYS.

Sekcje mapy: 7.110.13.16.2.1

SKALA 1:500

zakres zgłoszenia

Szkoła

1.KDL

1.Ue

1995/1

1996/1

1997/1

1998

2160

2161

2162

2163

2164

2177

149

132

150

24.MAI

Poświadcza się zgodność niniejszej kopii z treścią materiału państwowego zasobu geodezyjnego i kartograficznego


STAROSTA TATRZAŃSKI
34-500 Zakopane, ul. Chramcówki 15

Nazwa materiału zasobu	Mapa Syt. - Wys.
Identyf. ewid. Materiału zasobu	P.1217.2015.2155
Data wykonania kopii	2019.01.11

podpis Z up. Starosty
mgr inż. Wojciech Śliwiński
Inspektor Wydziału Geodezji Kartografii, Katastru i Gospodarki

Zakopane dn. 11.01.2019
Sporządził(a) wydruk: Wojciech Śliwiński

MAPA NIEAKTUALNA
NIE MOŻE SŁUŻYĆ DO CELÓW PROJEKTOWYCH

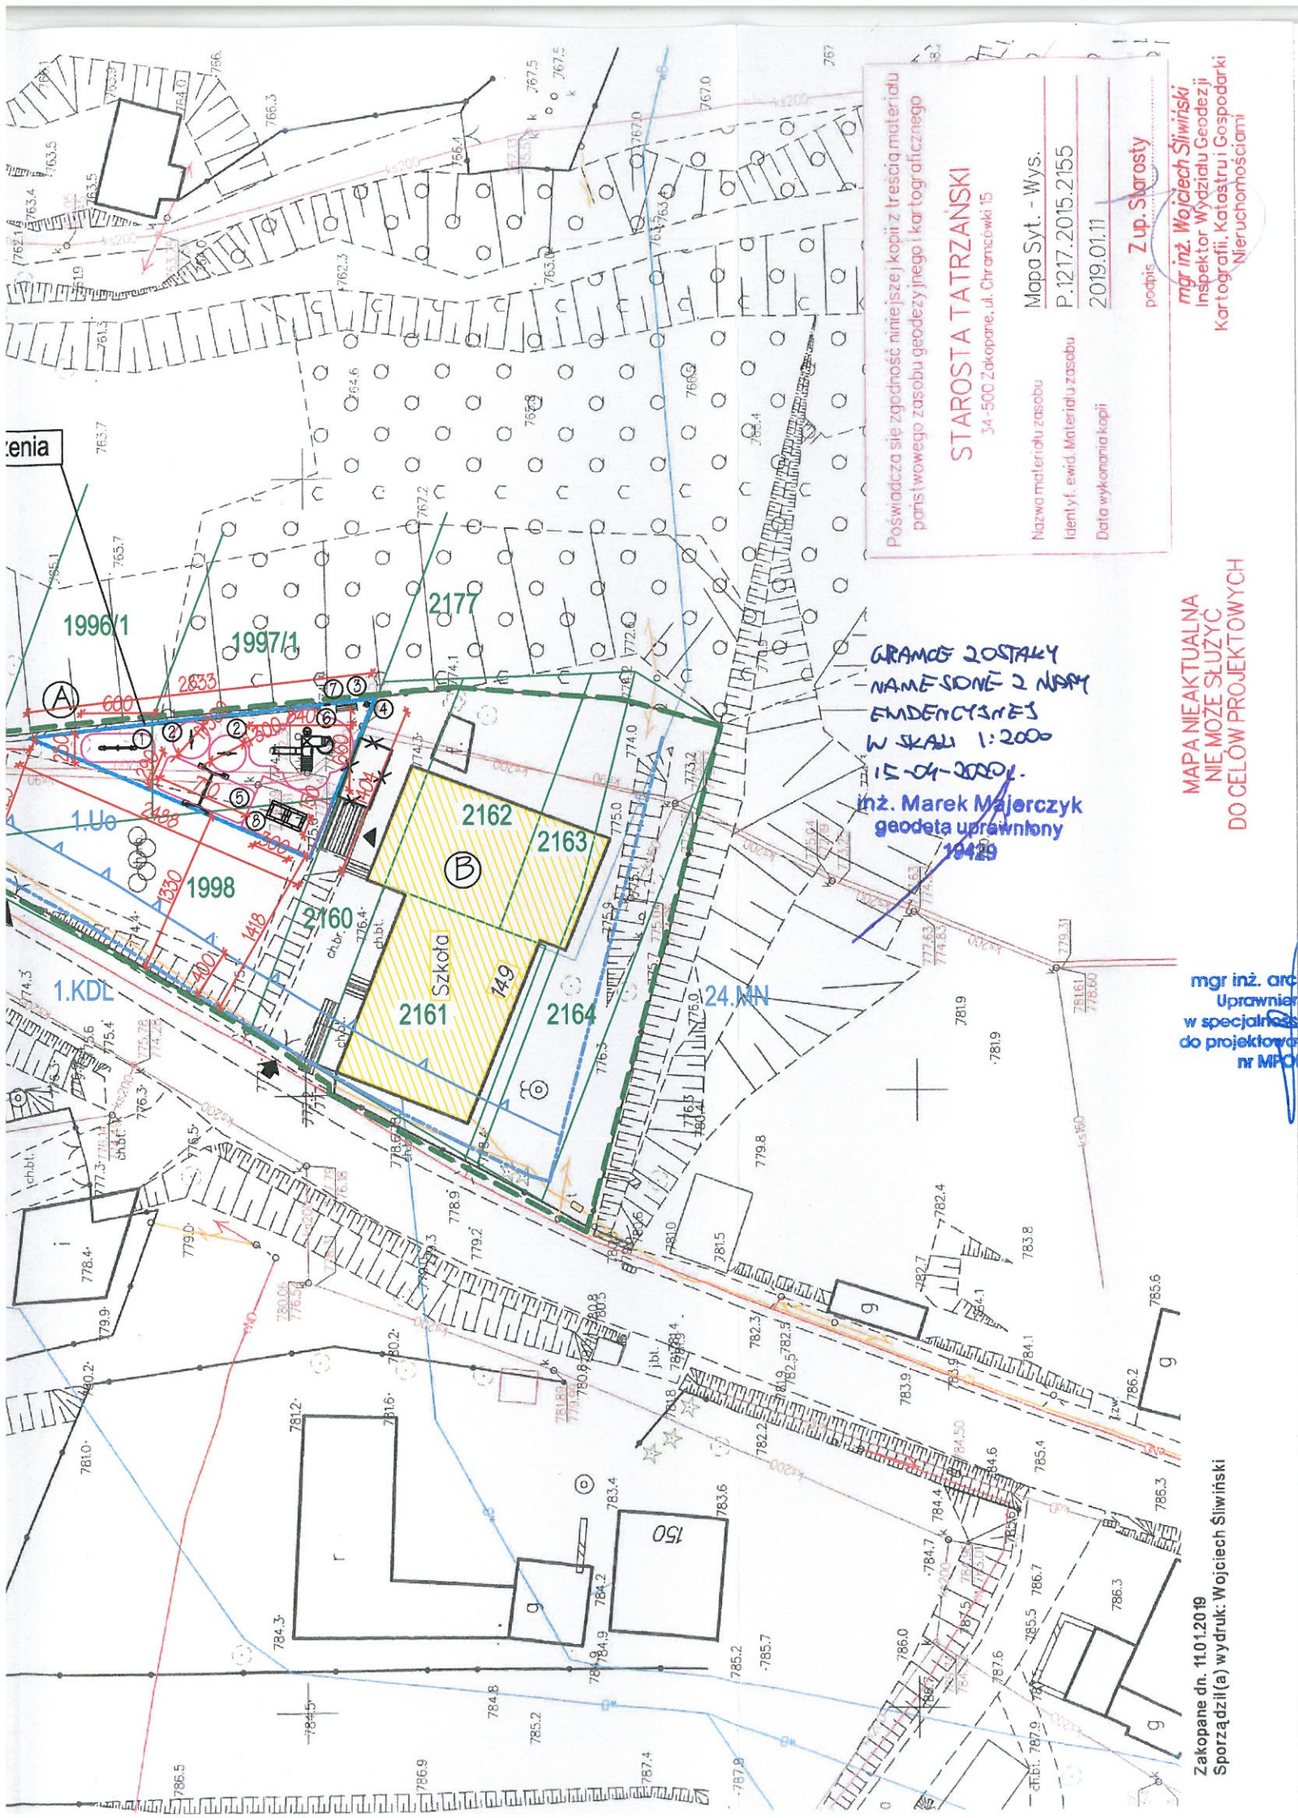

Poświadcza się zgodność niniejszej kopii z treścią materiału państwowego zasobu geodezyjnego i kartograficznego

STAROSTA TATRZAŃSKI
34-500 Zakopane, ul. Chramcówki 15

Nazwa materiału zasobu: Mapa Syt. - Wys.
Identyf. ewid. Materiału zasobu: P.1217.2015.2155
Data wykonania kopii: 2019.01.11
podpis: Z up. Starosty
mgr inż. Wojciech Śliwiński
Inspektor Wydziału Geodezji Kartografii, Katastru i Gospodarki Nieruchomościami

MAPA NIEAKTUALNA NIE MOŻE SŁUŻYĆ DO CELÓW PROJEKTOWYCH

GRANICE ZOSTAŁY NANIESIONE Z MAPY EWIDENCYJNEJ W SKALI 1:2000 15-04-2020 r.
inż. Marek Majerczyk
geodeta uprawniony
10429

mgr inż. arch. Artur Basiński
Uprawnienia budowlane w specjalności architektonicznej do projektowania bez ograniczeń nr MPOIA/069/2018

Wykonano na zlecenie inwestora. Wszelkie prawa wynikające z prawa autorskiego zastrzeżone. ®

1. BUDOWA PLACU ZABAW

NR	PRZEZNACZENIE	MATERIAŁ ŚCIAN	STROPY	KONSTRUKCJA DACHU, POKRYCIE	POWIERZCHNIA ZABUDOWY m^2	KUBATURA m^3	ILOŚĆ KONDYGNACJI	OGNIOODPORNOŚĆ	UWAGI, STAN TECHNICZNY
A	SZKOLNY PLAC ZABAW	nie dotyczy	nie dotyczy	nie dotyczy	14,05	nie dotyczy	nie dotyczy	nie dotyczy	BRAK UWAG


2. POZIOM POSADOWIENIA

A	± 0.00 = 774,70 m.n.p.m.

3. ISTNIEJĄCE BUDYNKI SĄSIEDNIE

NR	PRZEZNACZENIE BUDYNKU	MATERIAŁ ŚCIAN	POKRYCIE DACHU	UWAGI, STAN TECHNICZNY
B	SZKOŁA PODSTAWOWA	CERAMIKA	BLACHA	BRAK UWAG, STAN TECHNICZNY BARDZO DOBRY

4. ORIENTACJA

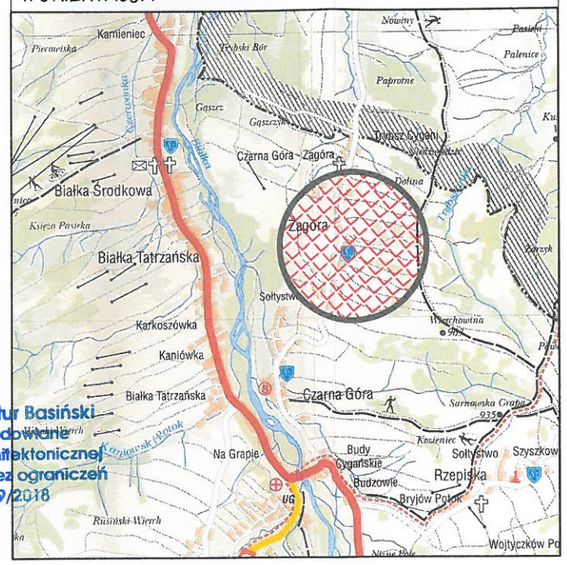

5. LEGENDA

	OBSZAR SZKOLNY
	BUDYNEK SZKOŁY
	WEJŚCIE NA PLAC ZABAW
	ZJAZD Z DROGI NA TEREN INWESTYCJI (ISTNIEJĄCY PUBLICZNY)
	POWIERZCHNIA BIOLOGICZNIE CZYNNA
ch.br. ch.bet.	NAWIERZCHNIA UTWARDZONA ISTNIEJĄCA
776,00	RZĘDNE UKSZTAŁTOWANIA TERENU
	ISTNIEJĄCE SIECI INFRASTRUKTURY TECHNICZNEJ
	ISTNIEJĄCE SKARPY, NASYPY
	ISTNIEJĄCY DRZEWOSTAN
	POW. PLACU ZABAW POKRYTA NAWIERZCHNIĄ BEZPIECZNĄ
	NIEPRZEKRACZALNA LINIA ZABUDOWY
	LINIE ROZGRANICZAJĄCE TERENY MPZP

	①	HUŚTAWKA WAGOWA STALOWA ZE STREFĄ BEZPIECZEŃSTWA
	②	BUJAK SPRĘŻYNOWY ZE STREFĄ BEZPIECZEŃSTWA
	③	ŁAWKA STALOWA Z OPARCIEM
	④	KOSZ NA ŚMIECI STALOWY
	⑤	HUŚTAWKA WAHADŁOWA PODWÓJNA STALOWA
	⑥	ZESTAW ZABAWOWY
	⑦	TABLICA INF. WYM.: 0,40x0,08 (REGULAMIN PLACU) NA OGRODZENIU
	⑧	TRAMPOLINA ZIEMNA PODWÓJNA, WYM. 2x (1.5m x 1,5m)
		OBIEKT, KTÓRY NIE ISTNIEJE
		ISTNIEJĄCE WEJŚCIE NA TEREN SZKOLNY
250 500		ISTNIEJĄCE STANOWISKA POSTOJOWE DLA SAMOCHODÓW OSOBOWYCH
		ISTNIEJĄCE MIEJSCE GROMADZENIA ODPADÓW STAŁYCH

6. BILANS TERENU

WYSZCZEGÓLNIENIE	POWIERZCHNIA m^2	UDZIAŁ %
POWIERZCHNIA EWID. DZ. NR 1997/1, 1996/1, 1998, 2160	1647,00	100,00
POWIERZCHNIA PLACU ZABAW WRAZ Z URZĄDZENIAMI (14,05 mkw) I NAWIERZCHNIĄ BEZPIECZNĄ (160,95 mkw)	175,00	10,63
ISTNIEJĄCA POWIERZCHNIA TERENU UTWARDZONEGO	340,00	20,64
ISTNIEJĄCA POWIERZCHNIA ZABUDOWY	37,00	2,25
SUMA ZAJĘTEJ POWIERZCHNI DZIAŁEK	552,00	33,52
POWIERZCHNIA BIOLOGICZNIE CZYNNA	1095,00	66,48

MAŁOPOLSKA OKRĘGOWA IZBA ARCHITEKTÓW
Artur Basiński architekt MP-2457

TYTUŁ RYSUNKU	ZAGOSPODAROWANIE TERENU	
TEMAT	BUDOWA PLACU ZABAW PRZY SZKOLE PODSTAWOWEJ NR 1 W CZARNEJ GÓRZE	
ADRES OBIEKTU	34-532 JURGÓW, CZARNA GÓRA, UL ZAGÓRA 149	
INWESTOR, ADRES	GMINA BUKOWINA TATRZAŃSKA	34-530 BUKOWINA TATRZAŃSKA, UL. DŁUGA 144
PROJEKTANT	MGR INŻ. ARCH. ARTUR BASIŃSKI Uprawnienia budowlane w epecjalności architektonicznej do projektowania bez ograniczeń nr MPOIA/069/2018	PODPIS:
DATA	KWIECIEŃ 2020	
NUMER RYSUNKU	SKALA RYSUNKU	NUMER STRONY
1	1:500	-

ZAGOSPODAROWANIE TERENU

zakres zgłoszenia

1995/1
1996/1
1997/1
2177
1999
1.Uo
1998
2160
2162
2163
2161
2164
149
Szkoła
1.KDL
24.MN
A
B
427
1144
325
600
2833
250
290
300
640
680
404
150
770
2488
400
125
1330
1418
SKALA 1:250
mgr inż. arch. Artur Basiński
Uprawnienia budowlane
w specjalności architektonicznej
do projektowania bez ograniczeń
nr MPOA/069/2018

POWIAT TATRZAŃSKI

Starosta Tatrzański
Wydział Budownictwa i Architektury

Nasz znak: AB.6743.210.2020.ŁM

Zakopane, 8 maja 2020 r.

Gmina Bukowina Tatrzańska
ul. Długa 144, 34-530
Bukowina Tatrzańska

ZAŚWIADCZENIE

Zaświadcza się, że zgłoszenie złożone na podstawie art. 30 ust. 1 pkt 2 i 4 w związku z art. 29 ust. 1 pkt 22 i art. 29 ust. 2 pkt 6 ustawy z dnia 7 lipca 1994 r. Prawo budowlane (tekst jednolity: Dz. U. z 2019 r. poz. 1186 ze zm.) przez Gminę Bukowina Tatrzańska w dniu 15 kwietnia 2020 r., w sprawie budowy placu zabaw – obiektów małej architektury w miejscu publicznym i montażu tablicy informacyjnej na obiekcie budowlanym na działkach ewid. nr 1997/1, 1996/1, 1998, 2160, położonych w miejscowości Czarna Góra, zostało przyjęte, bez wniesienia sprzeciwu w drodze decyzji.

Na podstawie art. 30 ust. 5aa ustawy Prawo budowlane, wydanie niniejszego zaświadczenia uprawnia inwestora do rozpoczęcia robót budowlanych, przed upływem terminu, o którym mowa w ust. 5 (tj. 21 dni od dnia złożenia kompletnego zgłoszenia).

Z up. Starosty
mgr inż. arch. Jerzy Chlebiński
Naczelnik Wydziału Budownictwa

.....

Sporządził:
mgr Łukasz Marduła – pomoc administracyjna
w Wydz. Budownictwa i Architektury

STAROSTA TATRZAŃSKI 3

Otrzymują
1. P. Artur Basiński, zam. 34-532 Jurgów 224 – pełnomocnik + klauzula
2. aa Ł/M